województwo : świętokrzyskie
pow. skarżyski, gm. Suchedniów
obr. Mlchniów dz. 298,299,300,301,302
obiekt: Muzeum Martyrologii Wsi Polskiej
sekcja: 7.146.19.14.3.2
7.146.19.14.3.4

MAPA GEODEZYJNEJ INWENTARYZACJI POWYKONAWCZEJ

wodociągu ,kanalizacji, sieci elektrycznej i zagospodarowania terenu

Skala 1:500

Granice nieruchomości przyjęto z ewidencji gruntów i budynków
Wykonawca: Geodezja – Wojciech Ciopiński
geodeta uprawniony: Wojciech Ciopiński nr upr.zaw. 21896
data: 15.10.2015

GEODEZJA
Wojciech Ciopiński
25-530 Kielce, ul. Sabinówek 3/40
NIP 657-24-10-541, tel. 694 316 959
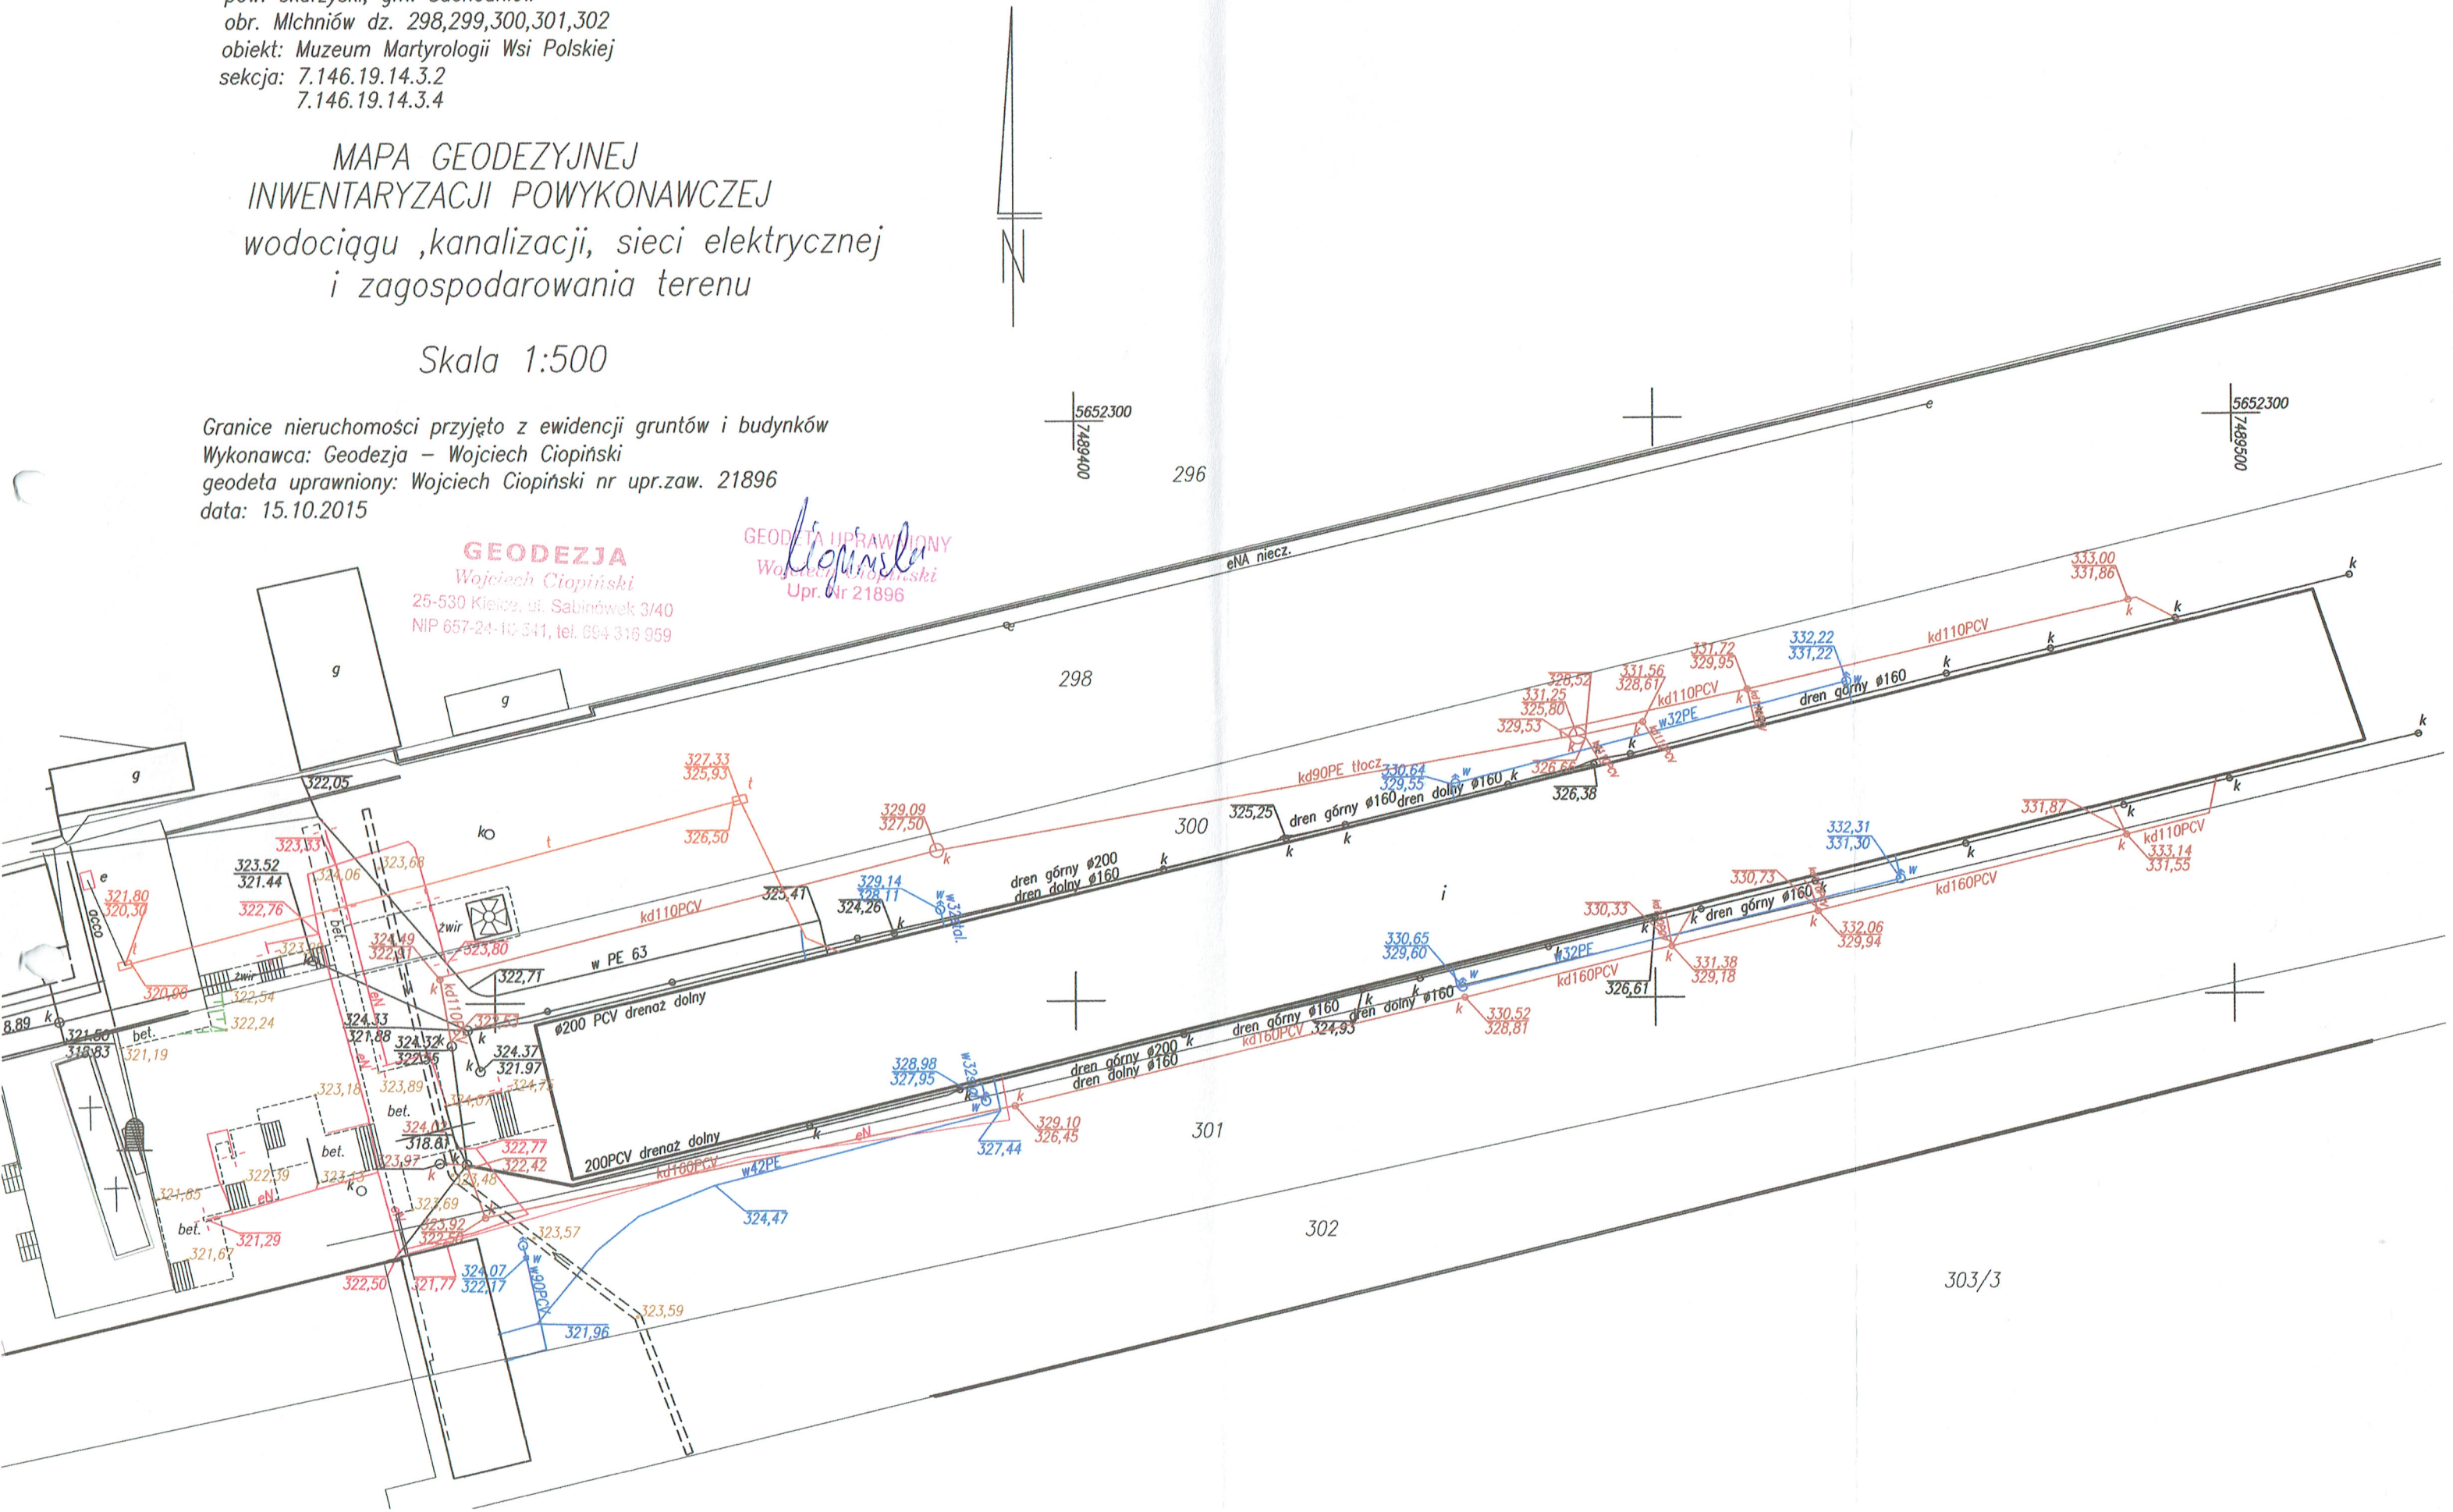
GEODETA UPRAWNIONY
Wojciech Ciopiński
Upr. Nr 21896